
案内図

N.S



建物概要

N.S

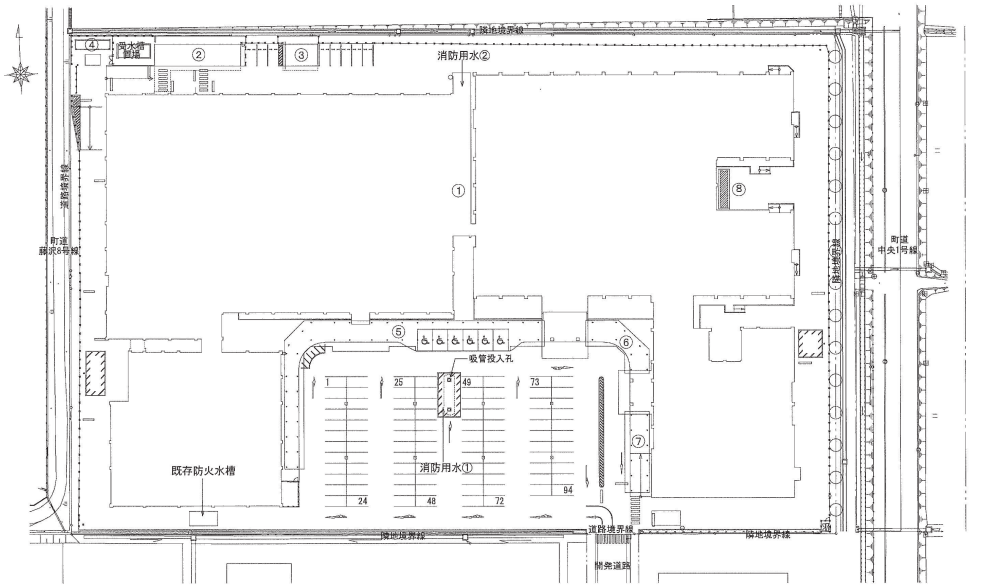

建物名称	構造	建物名称	構造
① 本館棟（療育センター棟、支援学校棟）	ＲＣ造	⑤ キャノピーＡ	鉄骨造
② 付属棟1	ＲＣ造	⑥ キャノピーＢ	鉄骨造
③ 付属棟2	鉄骨造	⑦ キャノピーＣ	鉄骨造
④ 職員駐輪場棟	鉄骨造	⑧ 職員駐輪場棟	鉄骨造

建築概要

—

■敷地概要

建築主	岩手県知事　達増　拓也
敷地	住居表示：ー
	地名地番：岩手県紫波郡矢巾町大字藤沢第２地割　地内
前面道路	東側：町道中央１号線　〔幅員〕30m（都市計画道路幅員）
	〔接道長さ〕115.59m
	南側：開発道路（建築基準法上の接道）〔幅員〕12m
	西側：町道藤沢８号線　〔幅員〕5.80m　〔接道長さ〕115.69m
用途地域	第一種住居専用地域
防火地域	指定なし、法22条指定区域
都市計画	都市計画区域、市街化区域
法定建蔽率	60%
法定容積率	200%
高度地区	指定なし
敷地面積	20,576.07㎡
日影規制	〔規制時間〕5.0m／5時間　10.0m／3時間
	〔平均地盤面からの高さ〕4.0m
壁面の位置の制限	1.0m以上（道路境界線又は隣地境界線までの距離）
下水道処理区域	分流式処理区域
その他地域・区域	地区計画（岩手医科大学地区）
	岩手県景観計画区域（農山漁村景観地区）

■建築概要（全体）

建物用途	病院，医療型障害児入所施設および特別支援学校，寄宿舎
工事種別	新築
耐火・防火の種別	〔本体建物〕耐火建築物　〔付属建物〕その他
構造	〔本体建物〕ＲＣ造（耐震構造）〔付属建物〕その他
基礎	直接基礎
階数	地下０階、地上３階
延床面積	22,206.47 ㎡
容積率対象延べ面積	21,495.35 ㎡
建築面積	11,341.20 ㎡
建蔽率	55.12 %
容積率	104.47 %
設計ＧＬ	FH=109.42 m
平均地盤面	本館棟、キャノピーＡ・Ｂ・Ｃ：FH=109.19m
	付属棟１：FH=108.45m
	付属棟２：FH=109.37m
	職員駐輪場棟：FH=108.41m
最高高さ	17.43m（平均地盤面より）
最高軒高	16.11m（平均地盤面より）

■棟別建築概要

番号	建物名称	建物用途	工事種別	耐火・防火の種別	構造	基礎	階数	延床面積	建築面積	最高高さ（平均地盤面より）	最高軒高（平均地盤面より）
1	本館棟 療育センター棟	病院	新築	耐火建築物	ＲＣ造（耐震構造）	直接基礎	地上３階	12,643.31 ㎡	5,908.03 ㎡	17.43 m	16.03 m
	本館棟 支援学校棟	特別支援学校						9,276.62 ㎡	4,728.59 ㎡	16.51 m	16.11 m
2	付属棟1	その他	新築	その他	鉄骨造	直接基礎	地上１階	100.00 ㎡	119.37 ㎡	5.97 m	5.37 m
3	付属棟2	その他	新築	その他	鉄骨造	直接基礎	地上１階	40.00 ㎡	40.00 ㎡	4.00 m	3.45 m
4	職員駐輪場棟	自転車駐車場	新築	その他	鉄骨造	直接基礎	地上１階	13.77 ㎡	13.77 ㎡	2.155 m	2.155 m
5	キャノピーＡ	自動車駐車場、その他	新築	その他	鉄骨造	直接基礎	地上１階	117.52 ㎡	378.53 ㎡	3.77 m	3.48 m
6	キャノピーＢ	その他	新築	その他	鉄骨造	直接基礎	地上１階	0.00 ㎡	63.66 ㎡	3.77 m	3.48 m
7	キャノピーＣ	その他	新築	その他	鉄骨造	直接基礎	地上１階	0.00 ㎡	74.00 ㎡	3.77 m	3.48 m
8	職員駐輪場棟	自転車駐車場	新築	その他	鉄骨造	直接基礎	地上１階	15.25 ㎡	15.25 ㎡	2.30 m	2.30 m

■その他の関連する届出

申請項目	申請先
計画通知	盛岡広域振興局土木部建築指導課
消防法関連	盛岡南消防署矢巾分署
岩手県ひとにやさしいまちづくり条例に基づく意見聴取会	岩手県保健福祉部障がい保健福祉課
バリアフリー新法（利用円滑化基準）	盛岡広域振興局土木部建築指導課
岩手県景観条例	盛岡広域振興局土木部建築指導課
エネルギーの使用の合理化に関する法律（省エネ法）	盛岡広域振興局土木部建築指導課
保健所関係（厨房、洗濯室）	岩手県央保健所（食品衛生課、環境衛生課）
水道関係	矢巾町役場上下水道課
下水道関係	矢巾町役場上下水道課

山下設計・武田菱設計共同企業体
YAMASHITA SEKKEI & TAKEDABISHI SEKKEI JOINT VENTURE
ARCHITECTS ENGINEERS & CONSULTANTS

YAMASHITA SEKKEI INC.
ARCHITECTS ENGINEERS & CONSULTANTS

TAKEDABISHI CORPORATION
SHIZUOKA ARCHITECTS STUDIO

	資格／番号	氏名	捺印		氏名	製図	検図
代表設計者	一級建築士 第153185号	村実 公太		総括設計者	一級建築士 第198532号 飯田 太郎	小原 '15.03.15	関根 '15.03.17
担当設計者	一級建築士 第235416号	木村 完			一級建築士 第261492号 阿部 泰朝		
					一級建築士 第317532号 武田 裕永		
					一級建築士 第318641号 鈴木 浩昌		

2017.10.19	照査		作成者
竣工図	木村	武田	村上

特記


（変更後）岩手県立療育センター 及び
岩手県立盛岡となん支援学校（仮称）新築（建築）工事

図面内容：案内図・建築概要・建物概要書

縮尺：N.S.


図面番号（療育センター）：HA-1010

枚ノ内区分：建築意匠図

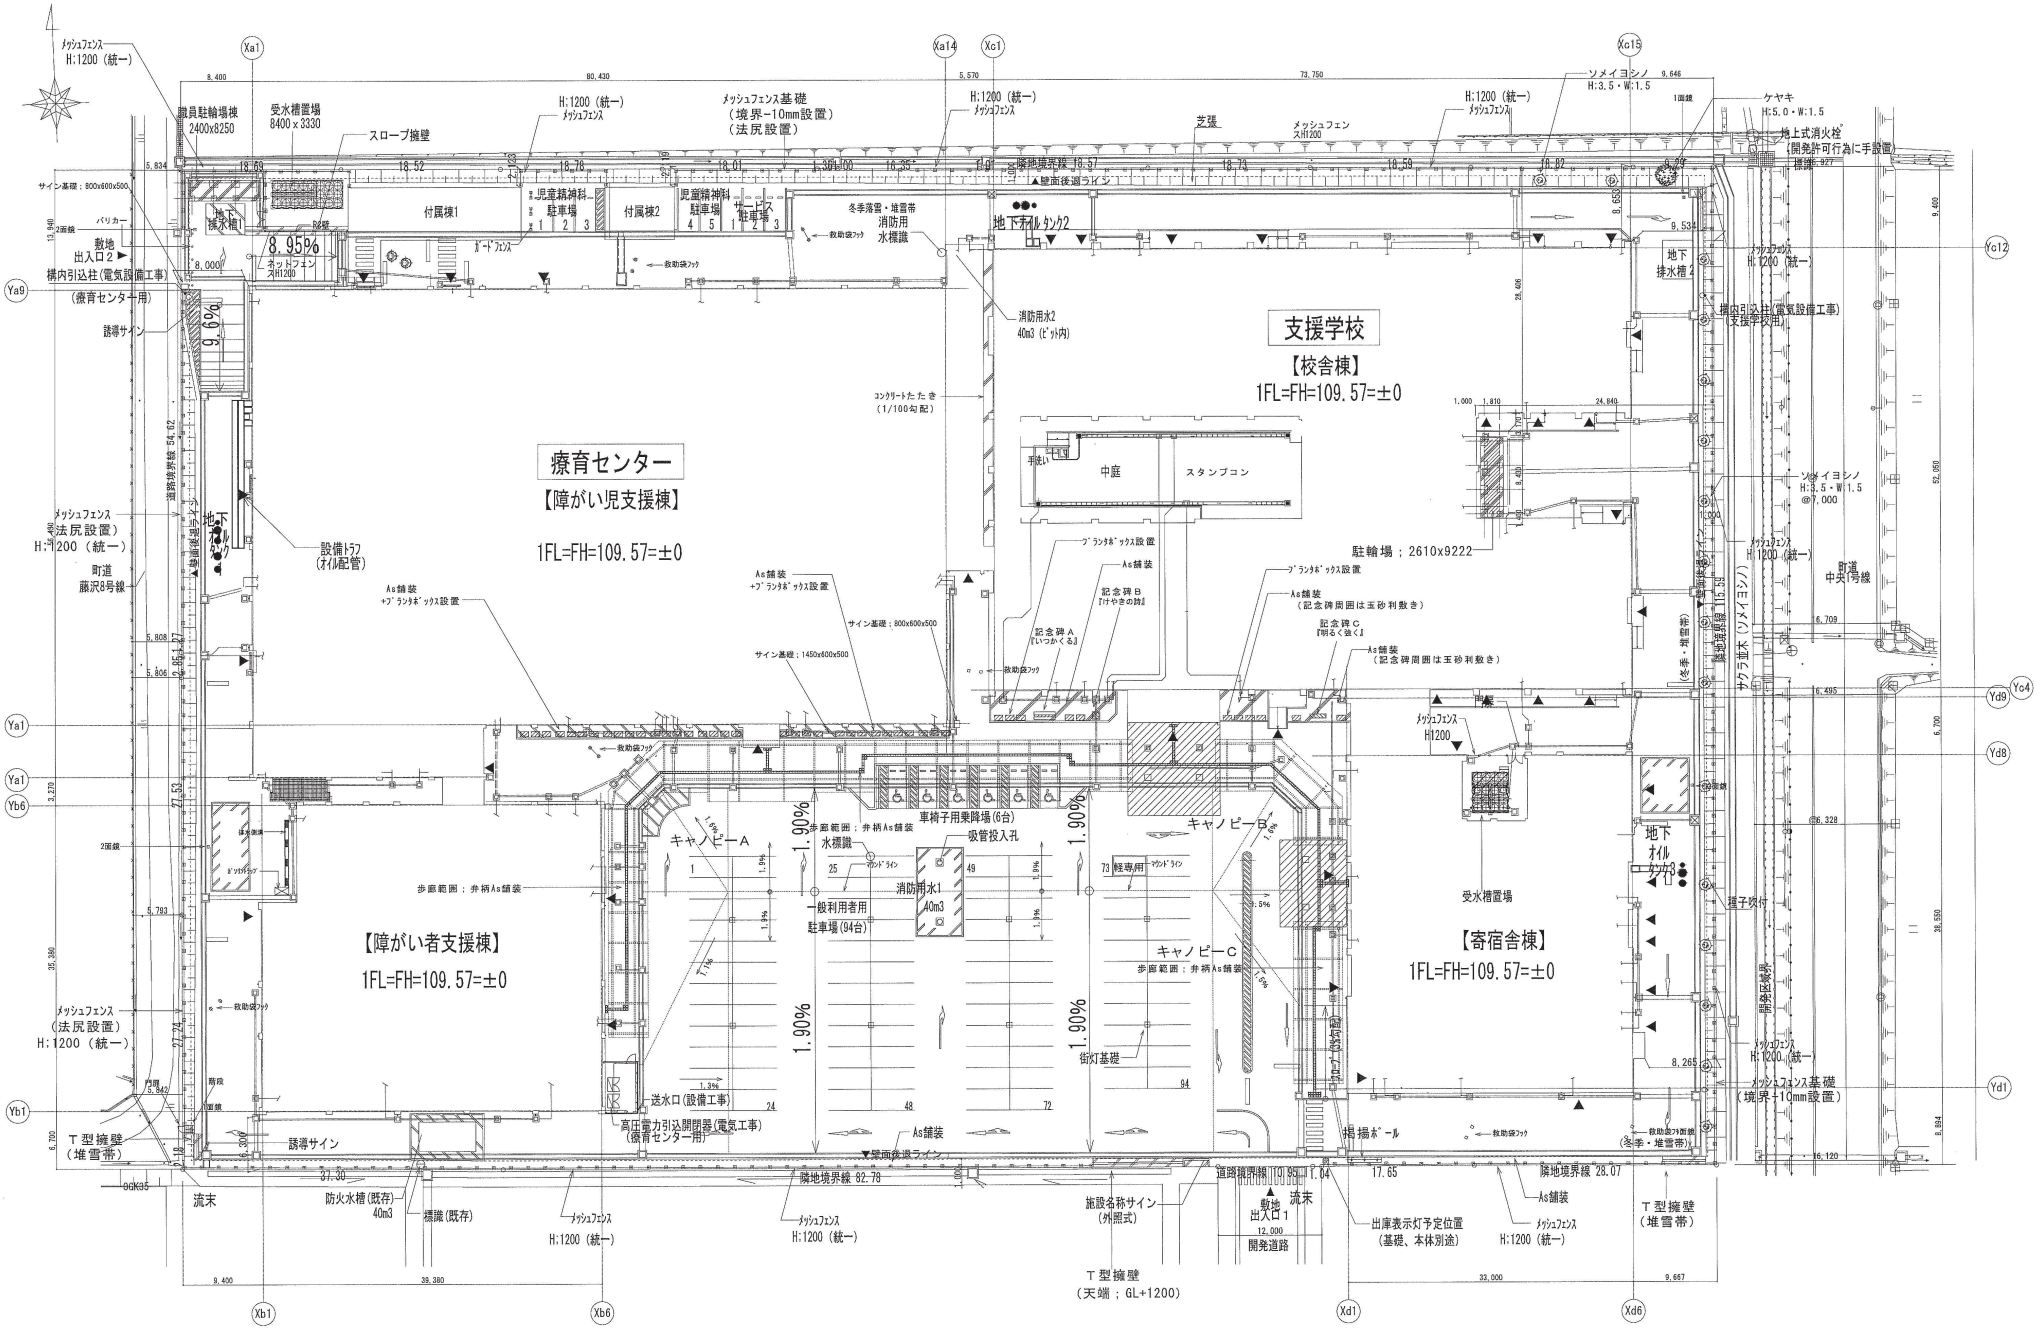

山下設計・武田菱設計共同企業体 YAMASHITA SEKKEI & TAKEDABISHI SEKKEI JOINT VENTURE	YAMASHITA SEKKEI INC. ARCHITECTS, ENGINEERS & CONSULTANTS	TAKEDABISHI CORPORATION ARCHITECT & ENGINEERS ARCHITECTS, Etc.	実務／署名	担当	代表設計者	一級建築士 第193195号	飯塚 公太	担当設計者	一級建築士 第199532号 飯田 太郎	監図 小原 '15.03.15	検図 開根 '15.03.17
					設計協力	一級建築士 第320416号	木村 光		一級建築士 第261974号 阿部 泰朗	一級建築士 第317972号 武田 裕次	一級建築士 第328541号 鈴木 浩昌
			2017.10.19 竣工図	照査 木村 武田	作成者 村上	特記					

岩手県立療育センター 及び 岩手県立盛岡となん支援学校（仮称） 新築（建築）工事	図面内容	配置図	図面番号（療育センター） HA-1011
	縮尺	A1：1/300，A3：1/600	枚ノ内 区分 建築意匠図

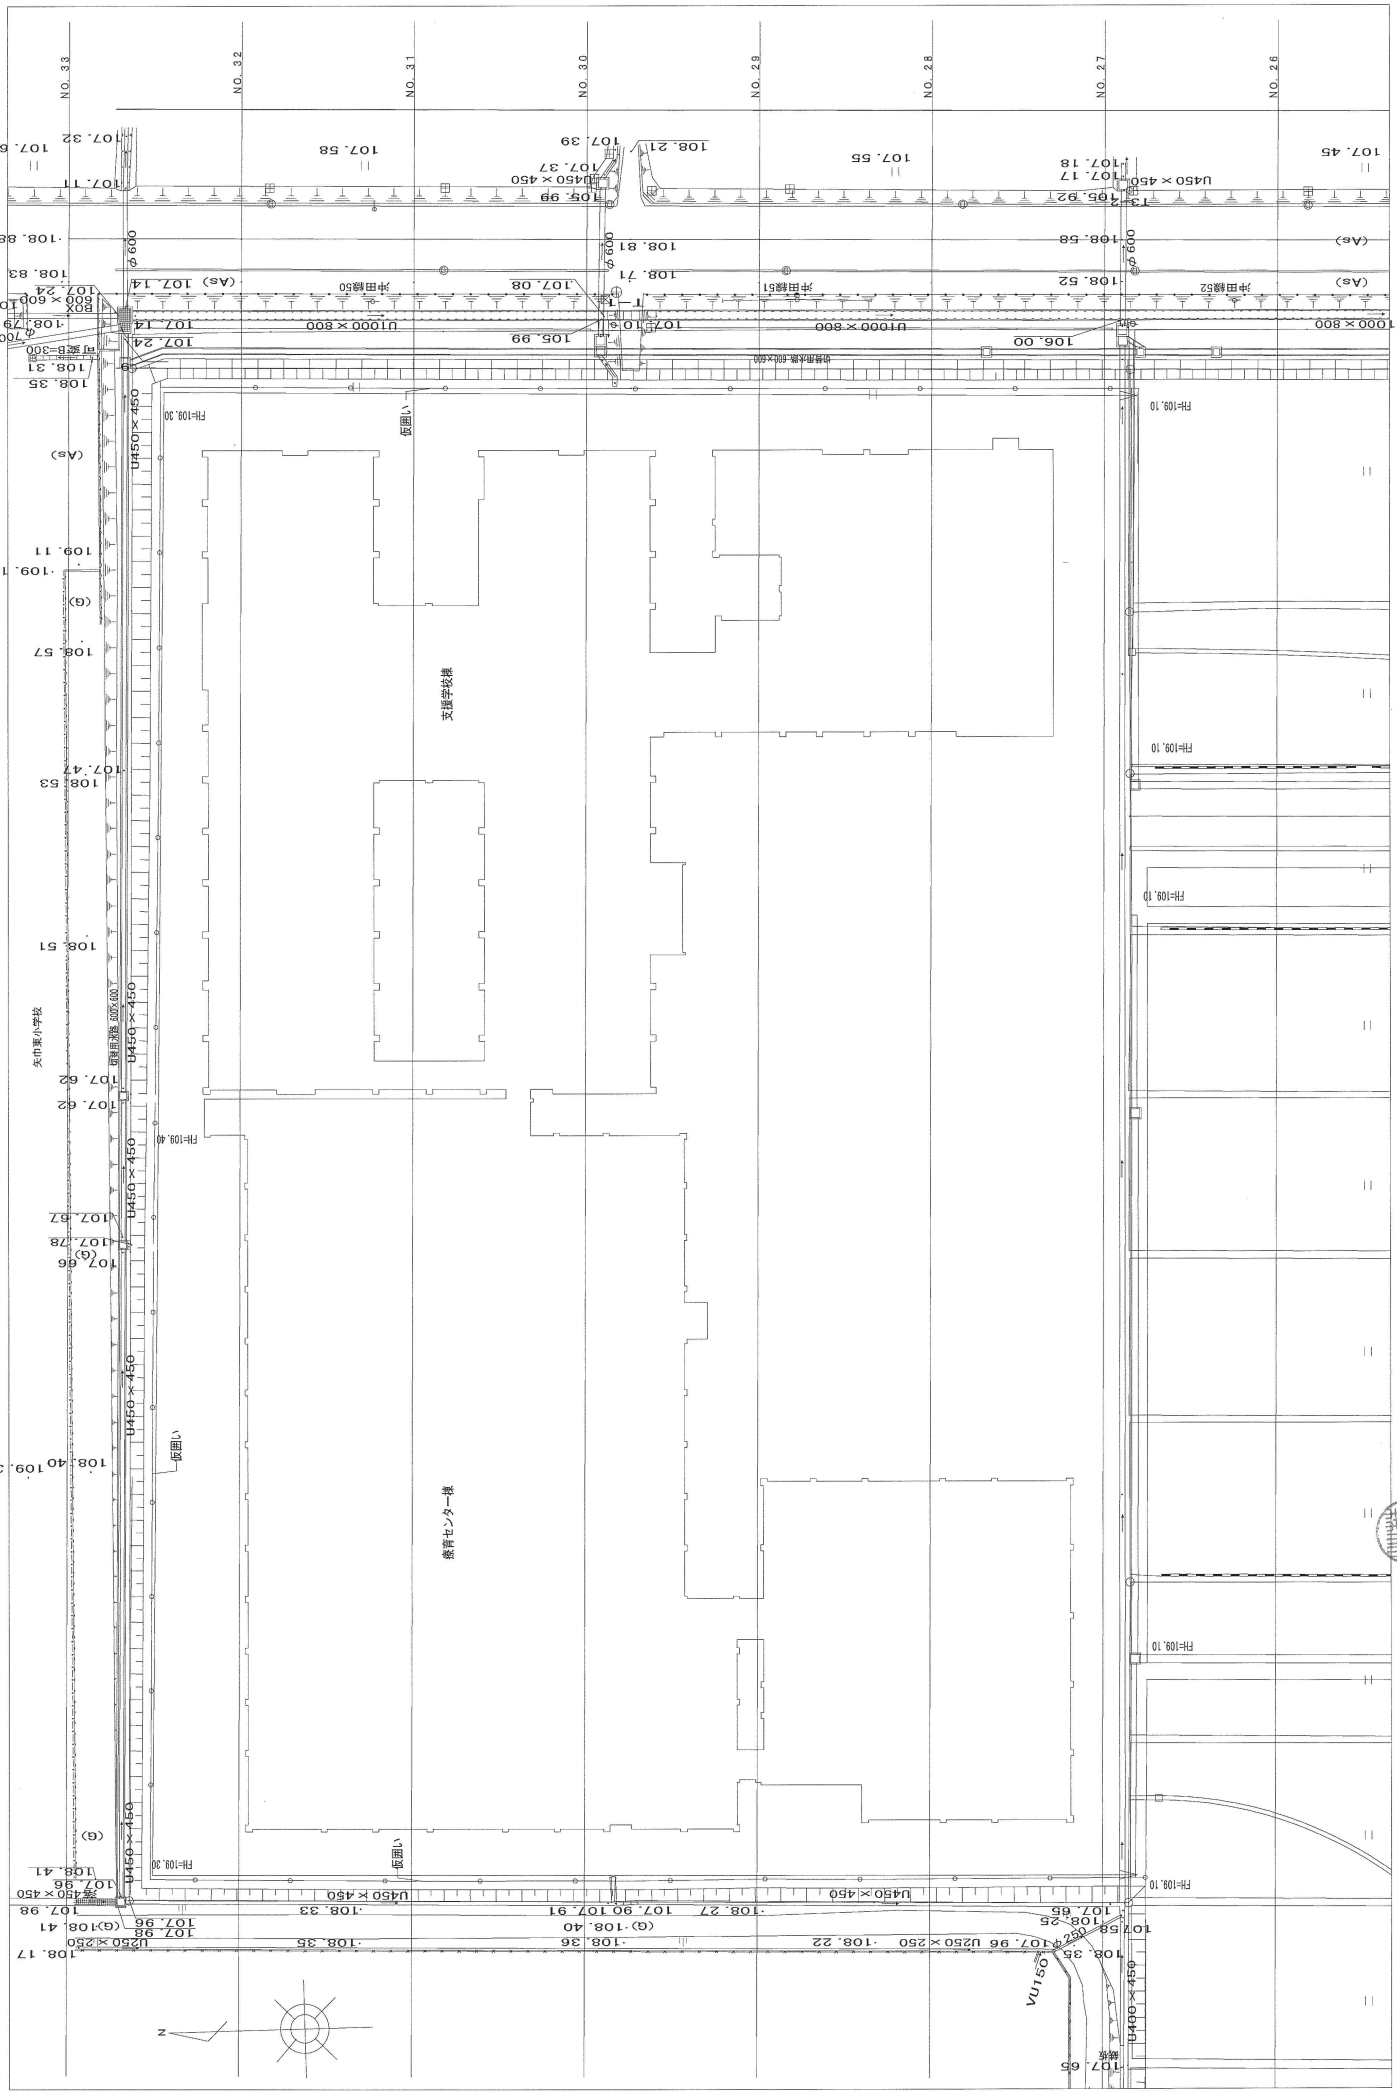


図面番号（療育センター）	HA-1012
改/内	
区分	建築意匠図
図面内容	敷地現況平面図
縮尺	A1：/300、A3：1/600

岩手県立療育センター 及び
岩手県立盛岡となん支援学校（仮称）新築（建築）工事

作成者	承認	照査	担当	2017.10.19	発行	改訂	内容
村上	武田	木村	小原	竣工図			


山下設計・武田憲設計共同企業体
YAMASHITA SEKKEI INC. / TAKEDA KENSETSU SEKKEI JOINT VENTURE
ARCHITECTS & ENGINEERS CONSULTANTS

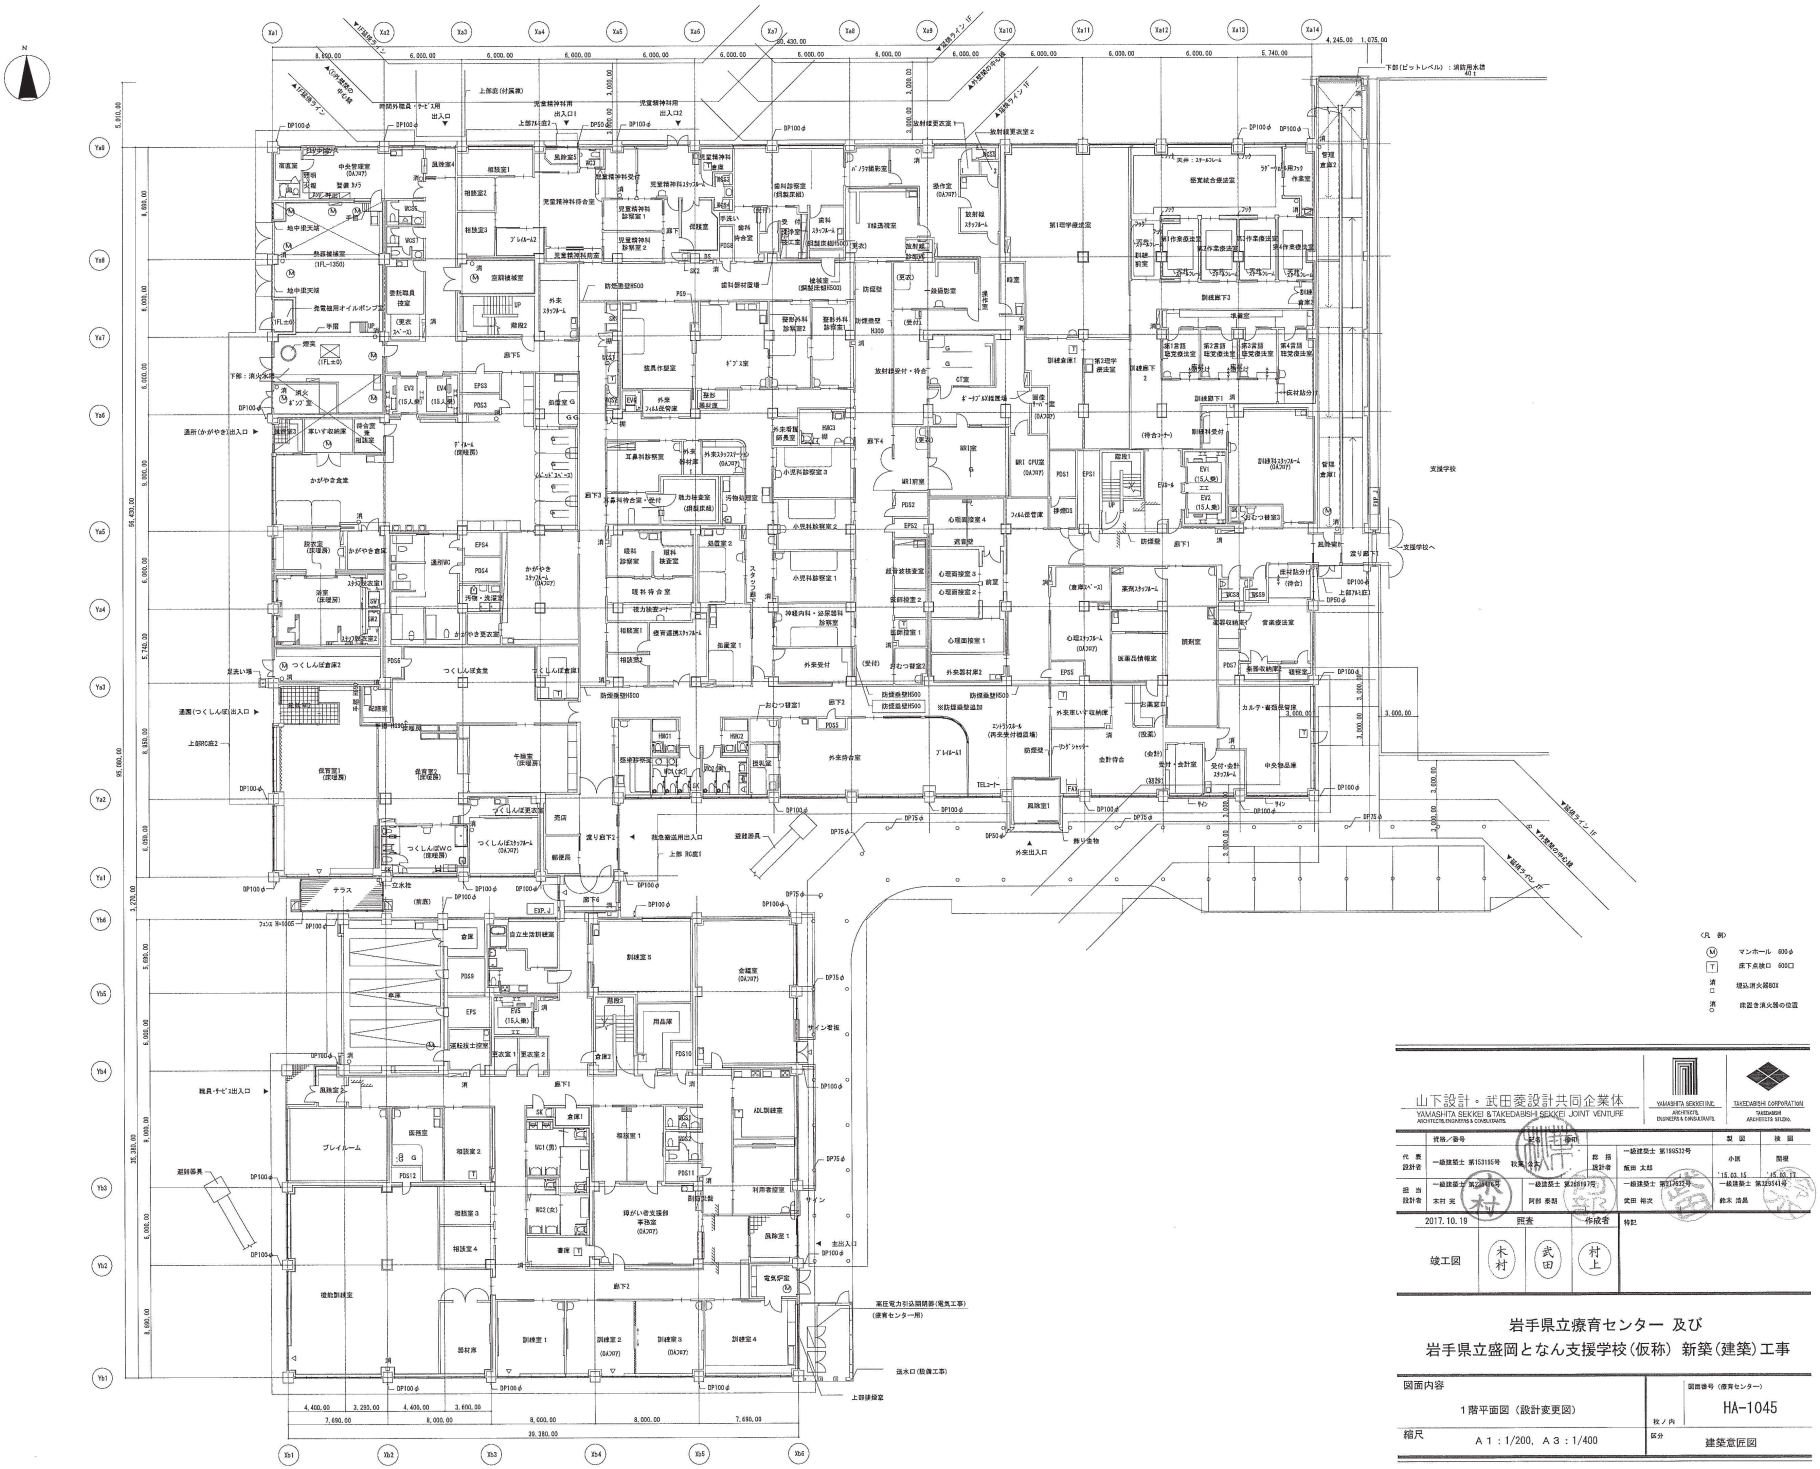

（凡　例）
- Ⓜ　マンホール　600φ
- T　床下点検口　600□
- 消□　埋込消火器80X
- 消○　床置き消火器の位置


山下設計・武田菱設計共同企業体
YAMASHITA SEKKEI & TAKEDASHI SEKKEI JOINT VENTURE
ARCHITECTS, ENGINEERS & CONSULTANTS

	姓名	資格		型　図	検　図
代　表 設計者	一級建築士 第153165号 [redacted]	一級建築士 第186532号 飯田 太郎	担　当 設計者	小浜	関根
担　当 設計者	一級建築士 第[redacted]号 木村 完	一級建築士 第[redacted]号 阿部 泰朗		'15.03.15	'15.03.17
		一級建築士 第[redacted]号 梁田 裕次		一級建築士 第[redacted]号 鈴木 清晶	

	現場／番号	姓名	資格		型　図	検　図
代　表 設計者	一級建築士 第153165号	[redacted]		担　当 設計者	小浜	関根
担　当 設計者	一級建築士 第[redacted]号 木村 完	一級建築士 第[redacted]号 阿部 泰朗			'15.03.15	'15.03.17
		一級建築士 第[redacted]号 梁田 裕次		一級建築士 第[redacted]号 鈴木 清晶		
2017.10.19	照査	作成者	特記			
竣工図	木村	武田	村上			

岩手県立療育センター 及び
岩手県立盛岡となん支援学校（仮称） 新築（建築）工事

図面内容	1階平面図（設計変更図）	図面番号（療育センター） HA-1045
縮尺	A１：1/200、A３：1/400	区分　建築意匠図

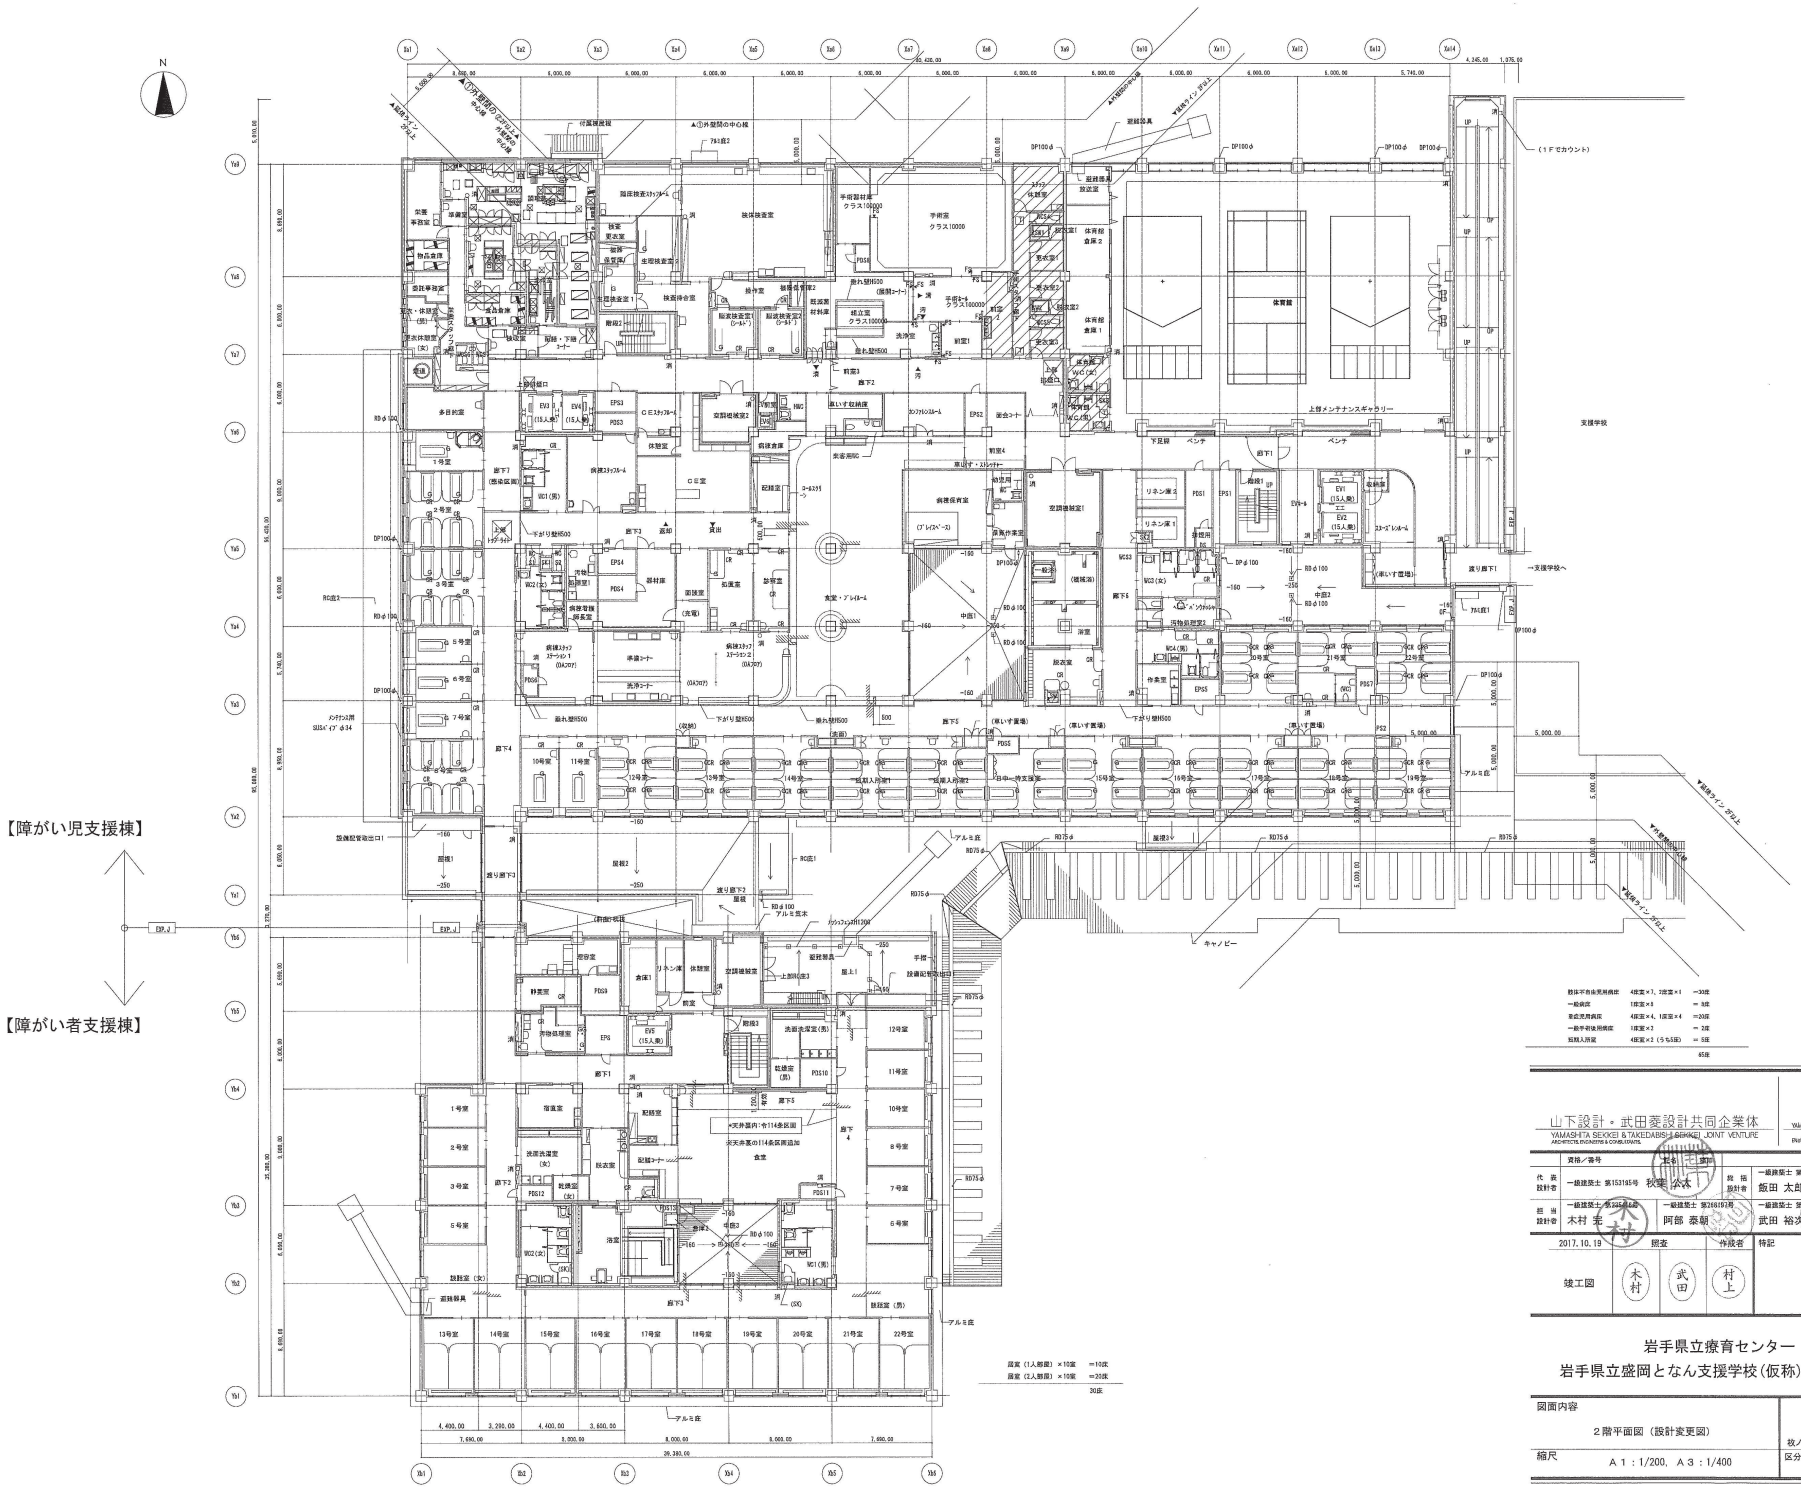


山下設計・武田菱設計共同企業体
YAMASHITA SEKKEI & TAKEDABISHI SEKKEI JOINT VENTURE

	資格/番号	氏名	業務		資格/番号	氏名	業務
代表設計者	一級建築士 第153195号	秋葉 学	全体	担当設計者	一級建築士 第109532号	飯田 太郎	意匠
担当設計者	一級建築士 第266192号	木村 圭	意匠		一級建築士 第217531号	武田 裕次	構造
	一級建築士 第266192号	阿部 泰朝	意匠		一級建築士 第228541号	鈴木 浩昌	設備

2017.10.19	照査	作成者	特記
竣工図	木村 / 武田 / 村上		

図面内容	図面番号（療育センター）
2階平面図（設計変更図）	HA-1046
縮尺 A1：1/200、A3：1/400	区分 建築意匠図

岩手県立療育センター 及び
岩手県立盛岡となん支援学校（仮称）新築（建築）工事

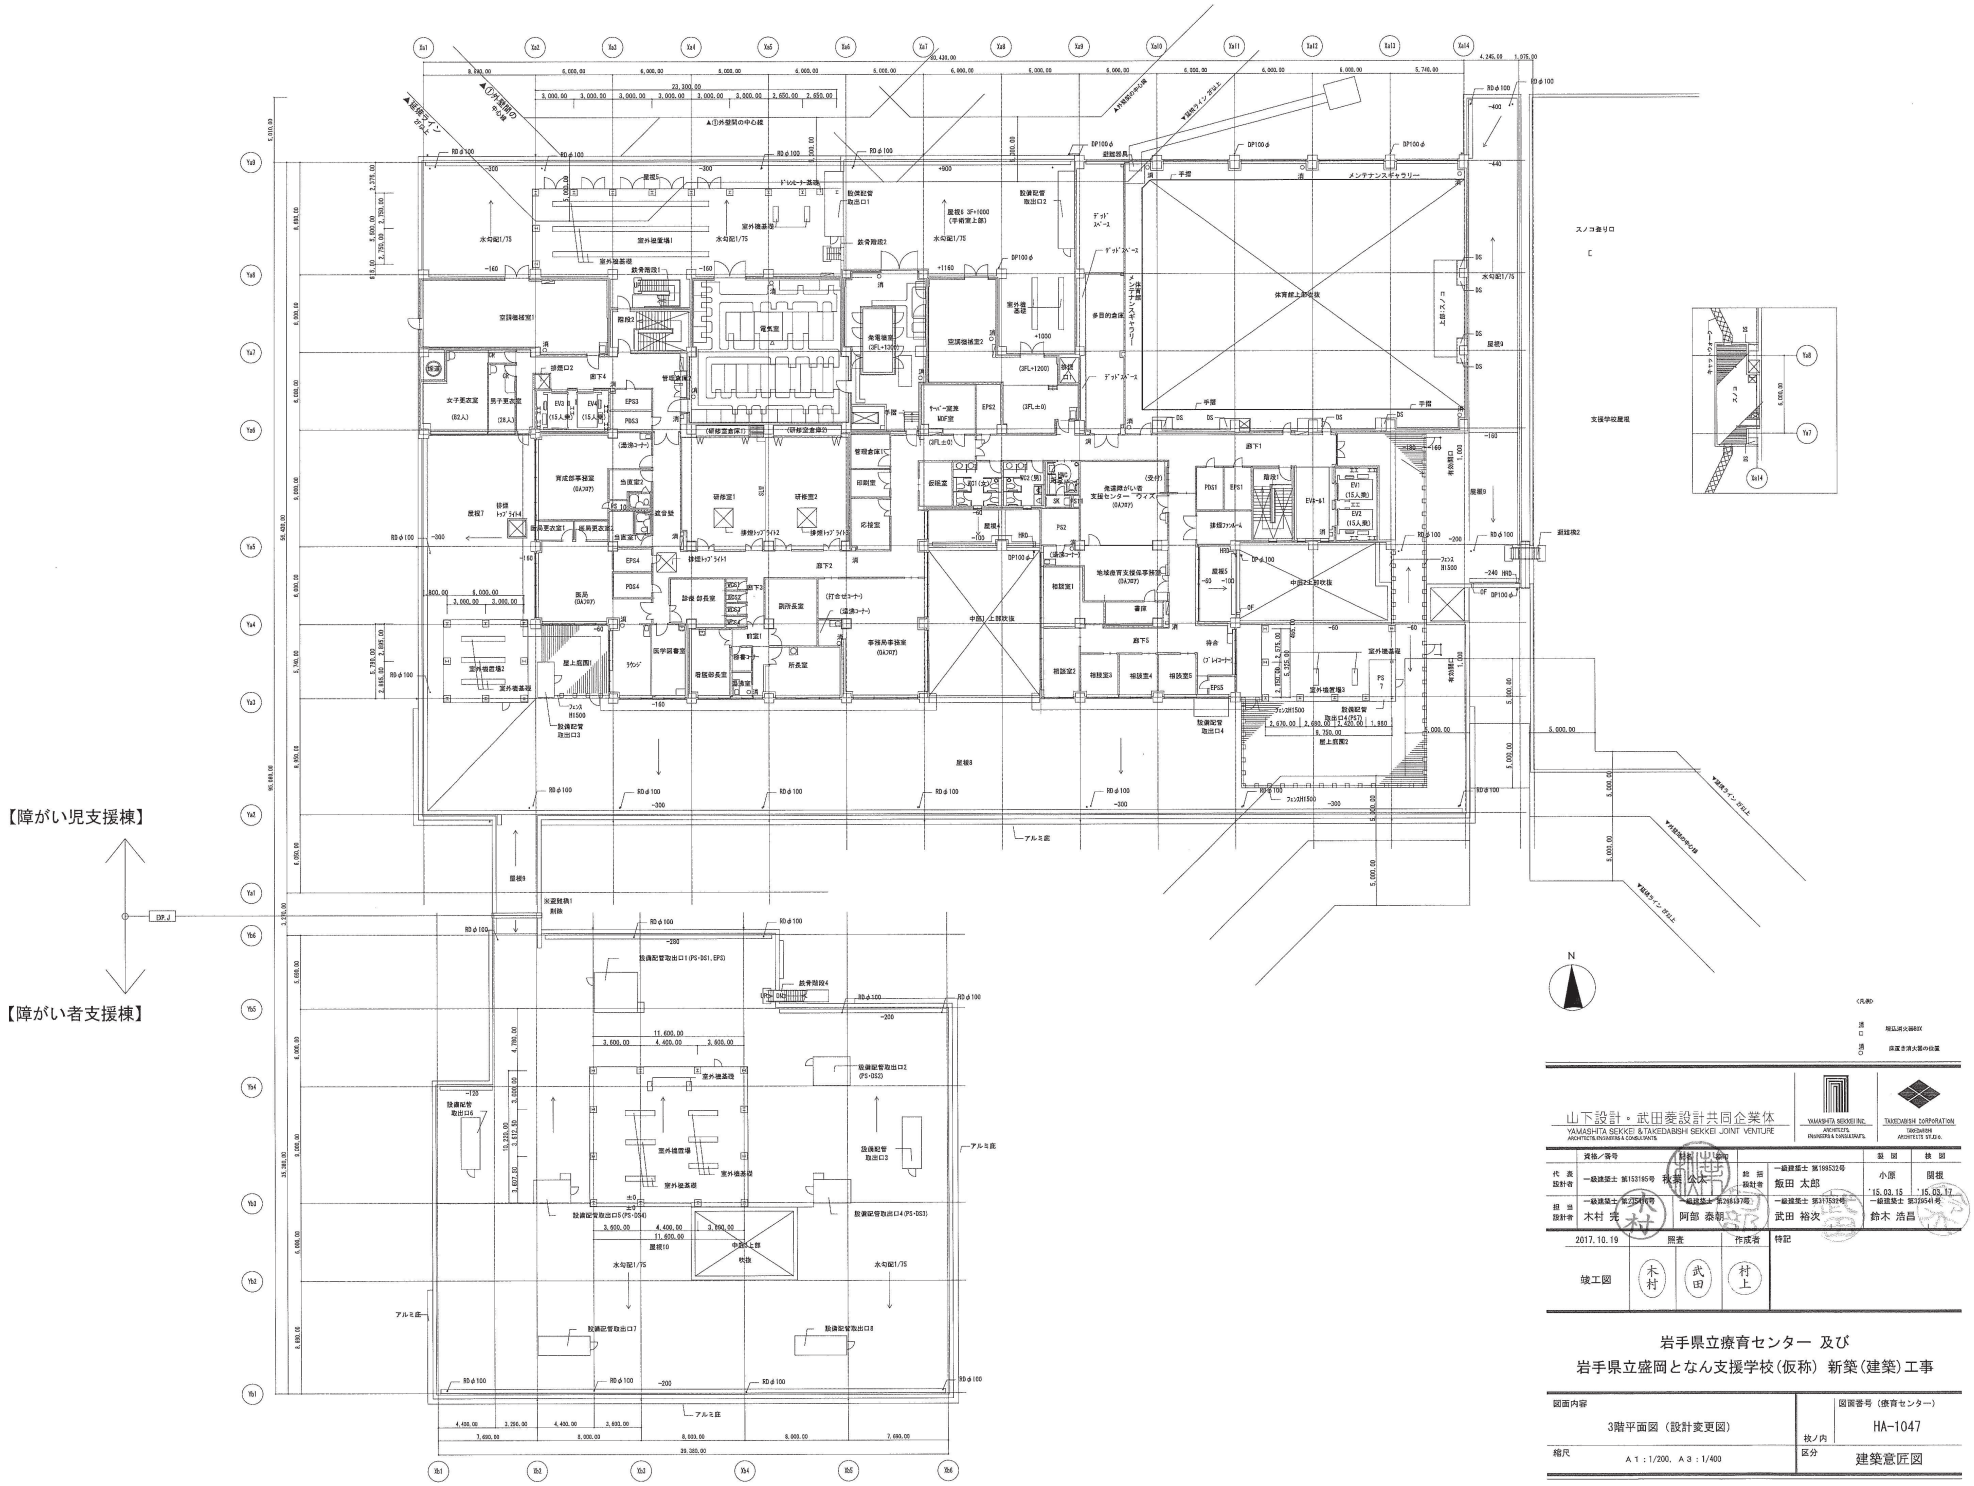

山下設計・武田菱設計共同企業体
YAMASHITA SEKKEI & TAKEDABISHI SEKKEI JOINT VENTURE
ARCHITECTS, ENGINEERS & CONSULTANTS

	資格／署名	担当	設計	設計	検図
代表設計者	一級建築士 第153195号 飛田 公太	総括設計者	一級建築士 第199522号 飯田 太郎	小原 '15.03.15	関根 '15.03.17
担当設計者	一級建築士 第[illegible]号 木村 亮		一級建築士 第206137号 阿部 泰朝	一級建築士 第317529号 武田 裕次	一級建築士 第370541号 鈴木 浩昌


2017.10.19	照査	作成者	特記
竣工図	木村	武田	村上

岩手県立療育センター 及び
岩手県立盛岡となん支援学校（仮称） 新築（建築）工事

図面内容	図面番号（療育センター）
3階平面図（設計変更図）	HA-1047
縮尺 A1：1/200、A3：1/400	枚ノ内
	区分 建築意匠図

【障がい児支援棟】

【障がい者支援棟】

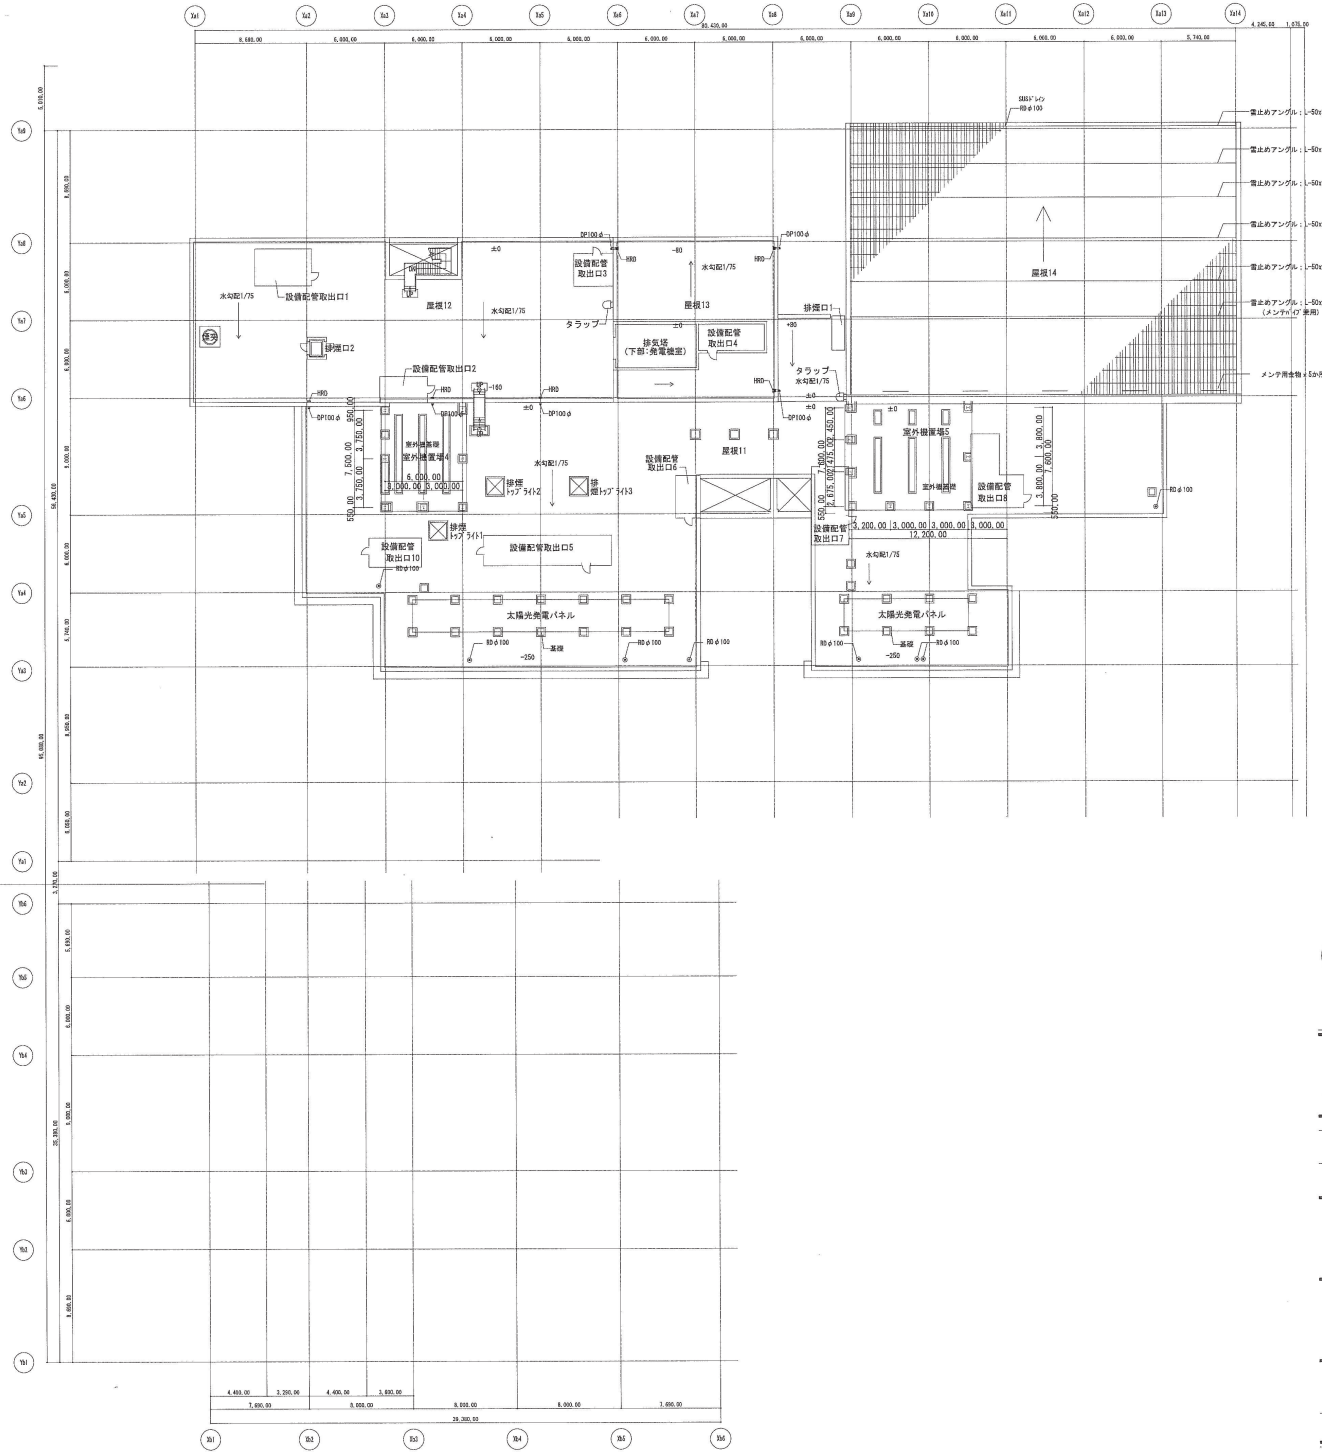



(汚水)
(雨水)
埋込消火栓BOX
倉庫各消火栓の位置

山下設計・武田菱設計共同企業体
YAMASHITA SEKKEI & TAKEDABISHI SEKKEI JOINT VENTURE
ARCHITECTS, ENGINEERS & CONSULTANTS

YAMASHITA SEKKEI INC.
ARCHITECTS, ENGINEERS & CONSULTANTS


TAKEDABISHI CORPORATION
ARCHITECTS ET.Alia.

	資格／番号	担当		製図	検図
代表設計者	一級建築士 第153195号 秋葉 公太	統括設計者	一級建築士 第190532号 飯田 太郎	小原	関根
担当設計者	一級建築士 第327888号 木村 完		一級建築士 第326107号 阿部 泰朝	'15.03.15	'15.03.12
			一級建築士 第317632号 武田 裕次	一級建築士 第328541号 鈴木 浩昌	


2017.10.19	担査		作成者	特記
竣工図	木村	武田	村上	

岩手県立療育センター 及び
岩手県立盛岡となん支援学校(仮称) 新築(建築)工事


図面内容		図面番号(療育センター)
R階平面図		HA-1048
縮尺	A1：1/200, A3：1/400	区分 建築意匠図

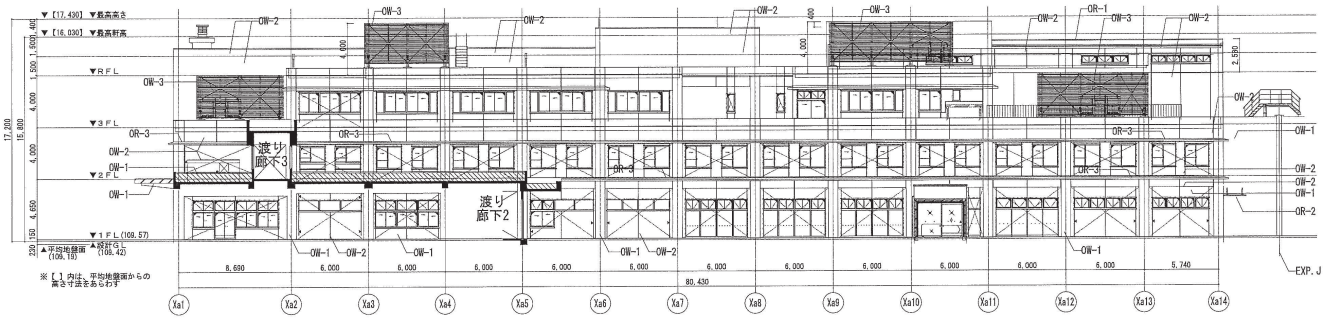


南立面図
【障がい児支援棟】

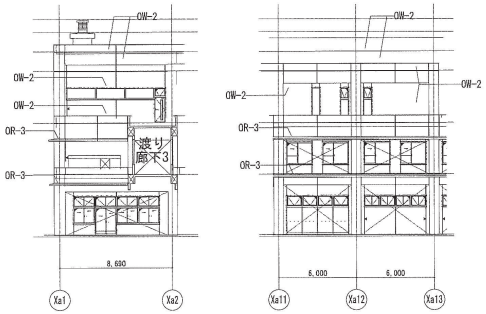


（目隠しフェンス内部）

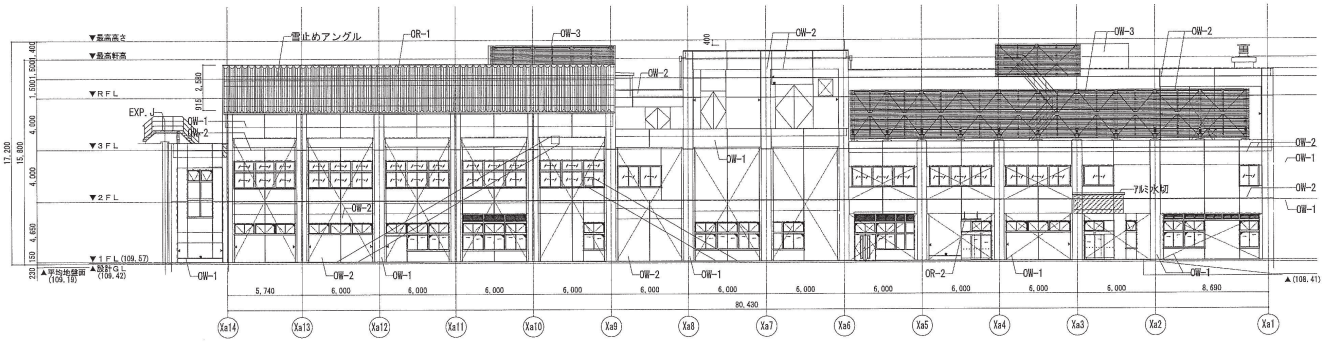


北立面図
【障がい児支援棟】

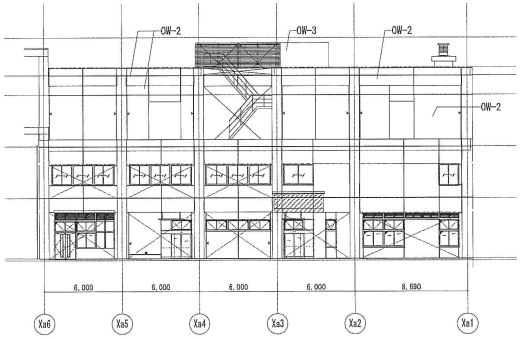

（目隠しフェンス内部）

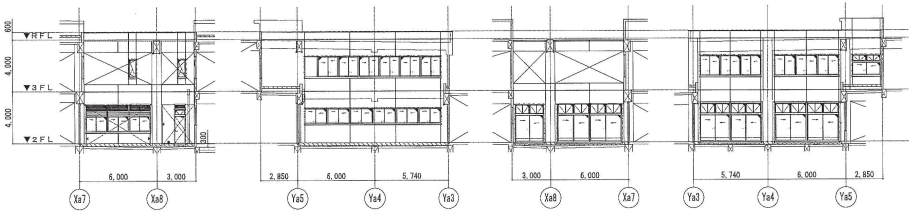

中庭１【障がい児支援棟】 ※中庭1の外部仕上げは全てOW-2とする

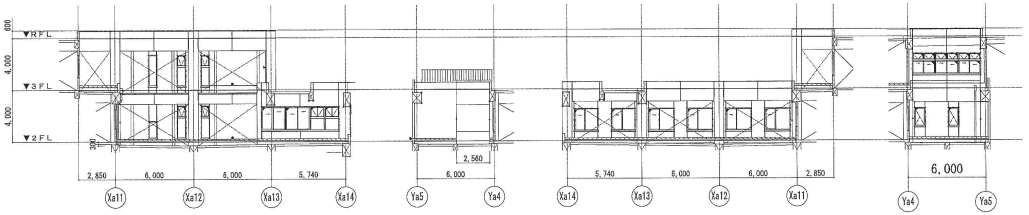

中庭２【障がい児支援棟】 ※中庭2の外部仕上げは全てOW-2とする

凡例

OW-1	【柱型他】コンクリート打放し(B)補修の上　防水形外壁薄塗材E-吹付け仕上	OR-1	天井一体型高断熱折板屋根フェノバC＆I工法
OW-2	コンクリート打放し(B)補修の上　防水形外壁薄塗材E-吹付け仕上	OR-2	アルミ庇(既製品)
OW-3	目隠し壁	OR-3	アルミ庇(焼付・製作品)

山下設計・武田菱設計共同企業体
YAMASHITA SEKKEI & TAKEDABISHI SEKKEI JOINT VENTURE

	資格／番号	氏名	印
代表設計者	一級建築士 第153165号	秋吉 公太	
担当設計者	一級建築士 第245519号	木村 宇	
総括設計者	一級建築士 第186532号	飯田 太郎	
	一級建築士 第246197号	阿部 泰朝	
	一級建築士 第312529号	武田 裕次	
	一級建築士 第325541号	鈴木 浩昌	

製図	検図
小原 '15.03.15	関根 '15.03.17


2017.10.19 竣工図

照査	作成者
木村	村上


特記

岩手県立療育センター 及び
岩手県立盛岡となん支援学校（仮称） 新築（建築）工事


図面内容：立面図1
縮尺：A１：1/200，A３：1/400
図面番号（療育センター）：HA-1049
枚ノ内
区分：建築意匠図

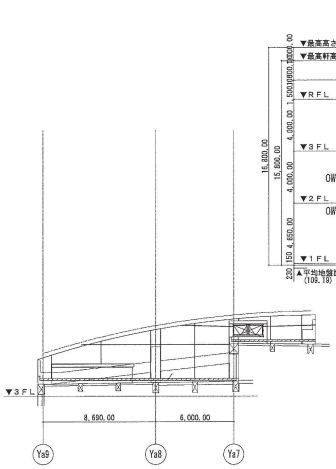


(Xa9通)

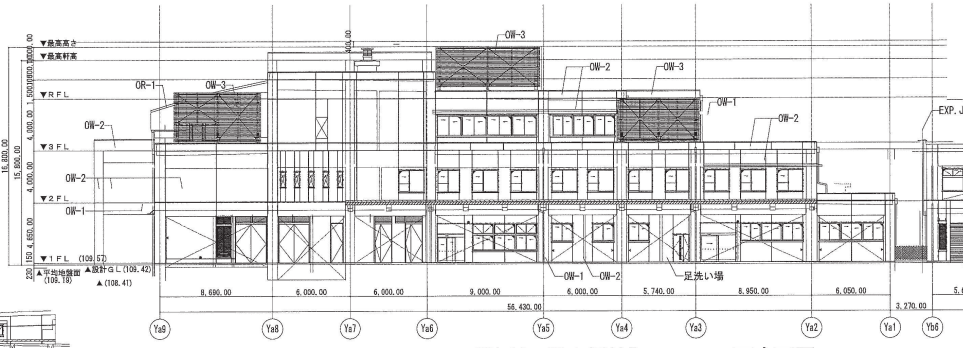


【障がい児支援棟】　西立面図　【障がい者支援棟】

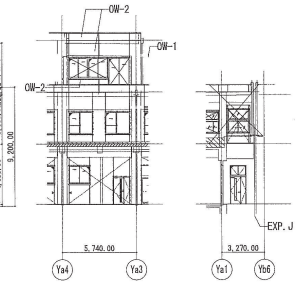


(目隠しフェンス内部)【渡り廊下2】

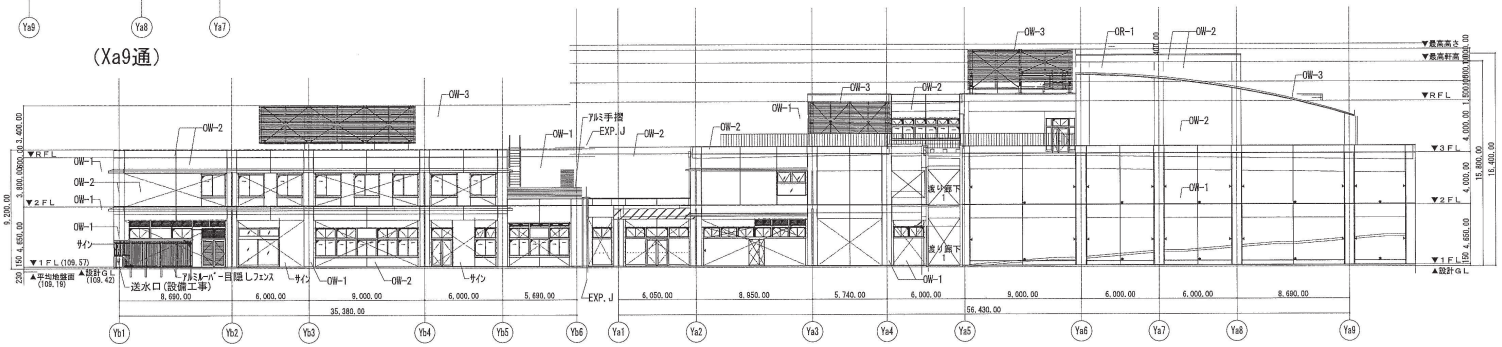


【障がい者支援棟】　東立面図　【障がい児支援棟】

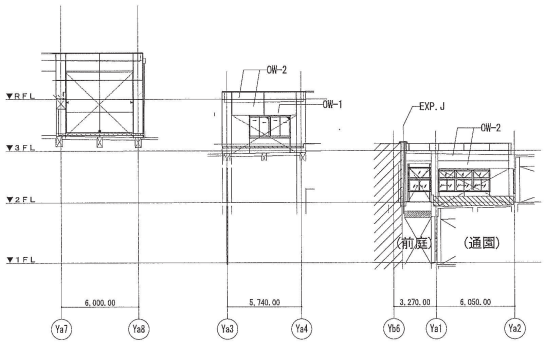


(Xa8通)　(目隠しフェンス内部)　【渡り廊下3】

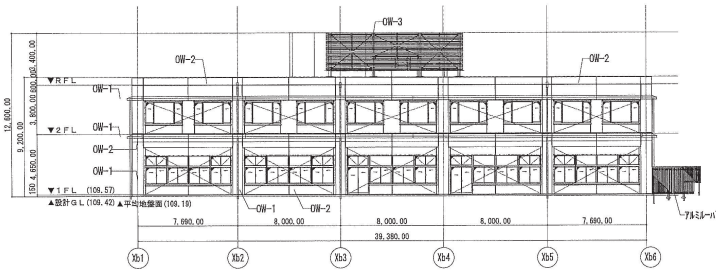

【障がい者支援棟】
南立面図

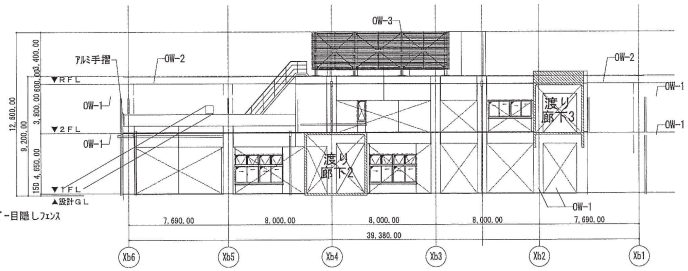

【障がい者支援棟】
北立面図

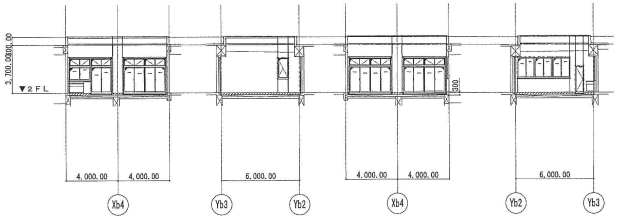

南立面図　西立面図　北立面図　東立面図

中庭３【障がい者支援棟】 ※中庭3の外部仕上げは全てOW-2とする

凡例

OW-1	【柱型他】コンクリート打放し(B)補修の上　防水形外壁薄塗材E-吹付け仕上	OR-1	天井一体型高断熱折板屋根フェノバC＆１工法
OW-2	コンクリート打放し(B)補修の上　防水形外壁薄塗材E-吹付け仕上	OR-2	アルミ庇(既製品)
OW-3	目隠し壁	OR-3	アルミ庇(焼付・製作品)

山下設計・武田建設計共同企業体
YAMASHITA SEKKEI & TAKEDASHI SEKKEI JOINT VENTURE

	資格／番号	氏名	所属	製図	検図
代表設計者	一級建築士 第153195号	秋貞 公太	山下設計	小原	関根
設計者	一級建築士 第223614号	飯田 太郎	山下設計	'15.03.15	'15.03.17
担当設計者	一級建築士 第223614号	木村 庶	山下設計	一級建築士 第229547号	鈴木 浩昌
	一級建築士 第264197号	阿部 泰朝	山下設計	一級建築士 第317532号	武田 裕次

2017.10.19　竣工図

照査：木村　武田

作成者：村上

特記

岩手県立療育センター 及び
岩手県立盛岡となん支援学校(仮称) 新築(建築)工事

図面内容：立面図2

縮尺：A１：1/200，A３：1/400

図面番号(療育センター)：HA-1050

枚ノ内

区分：建築意匠図